


配置図(外構完了図) S=1:150

 場内地均し範囲を示す  
 立入り禁止柵を示す

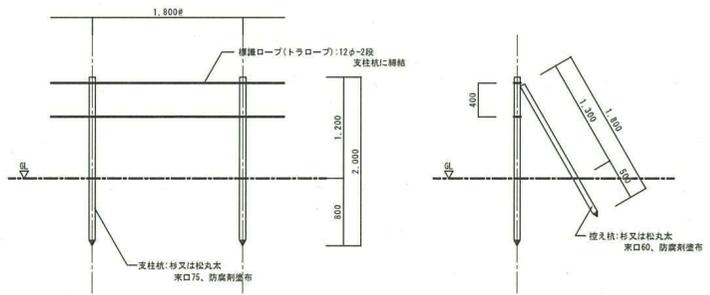


立入り禁止柵詳細図 S=1:30

**特記事項**  
 ・場内地均し地面の高さは、中央付近で既存可変側溝+150程度とし、南北に水勾配を設ける。流用土にて盛土、防草シート敷きの上、砕石敷き均しt100とする。  
 (防草シート: 彰建兼美Ver. 2(白崎コーポレーション))  
 ・立入り禁止柵は敷地周囲全てに設置し、ダイヤルロックの出入口を設ける。

年度別 R6	福井県警察本部	完成図	工事名称 公文名公舎解体工事	図面番号 K-5
R6年11月			設計 図面名称 外構図	縮尺 1/150

## 公文名公舎解体工事 杭の残存状況

- 公文名公舎解体工事の基礎杭は、47箇所施工されており、今回の解体工事で内地側の5本以外の引抜き工事を行いました。  
(アカ色の▲杭は、打合せ簿にて協議した、引抜き工事をしない場所です。)
- 引抜き工事の結果、最深部までの引き抜きが困難である杭が12箇所あり、下記の図と表の通りです。  
(オレンジ色■杭で表記しております)

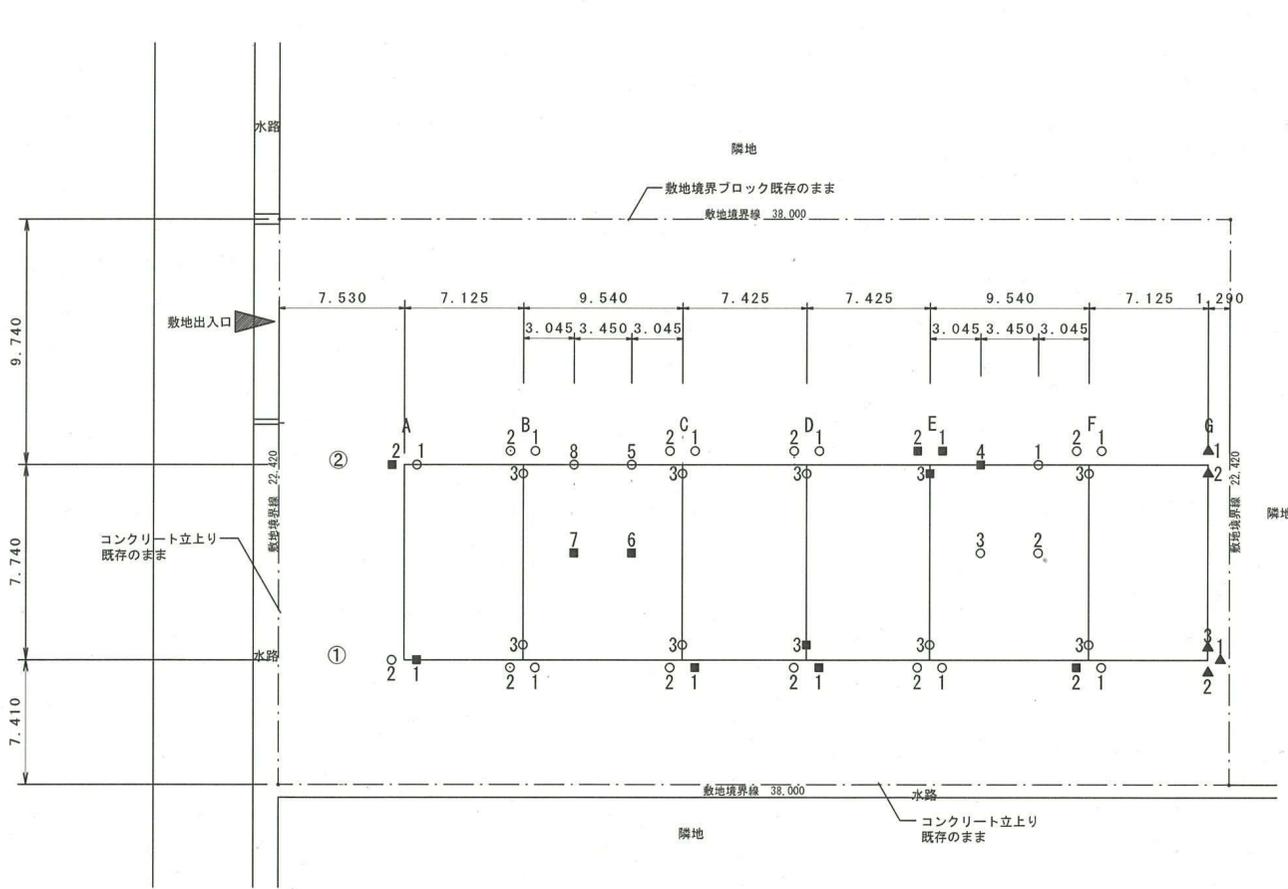


杭残存集計表

測点	杭長(m)	杭深GL下がり	杭撤去明細
1	1-A 1	2.35	-2.00m GL-4.35mまで撤去 GL-4.35m~-3.90mまで残存 (約0.95m残)
2	1-A 2	3.30	-2.00m GL-5.30mまで撤去 残存無し
3	1-B 1	2.10	-2.00m GL-4.10mまで撤去 残存無し
4	1-B 2	2.00	-2.00m GL-4.00mまで撤去 残存無し
5	1-B 3	2.15	-2.00m GL-4.15mまで撤去 残存無し
6	1-C 1	1.95	-1.90m GL-3.85mまで撤去 GL-3.85m~-5.60mまで残存 (約1.75m残)
7	1-C 2	3.60	-2.00m GL-5.10mまで撤去 残存無し
8	1-C 3	3.20	-1.90m GL-5.10mまで撤去 残存無し
9	1-D 1	2.15	-2.00m GL-4.35mまで撤去 GL-4.35m~-3.75mまで残存 (約0.40m残)
10	1-D 2	4.10	-1.65m GL-5.75mまで撤去 残存無し
11	1-D 3	1.90	-2.20m GL-4.10mまで撤去 GL-4.10m~-3.75mまで残存 (約1.65m残)
12	1-E 1	3.80	-2.00m GL-5.80mまで撤去 残存無し
13	1-E 2	3.60	-2.00m GL-5.60mまで撤去 残存無し
14	1-E 3	3.35	-2.00m GL-5.35mまで撤去 残存無し
15	1-F 1	3.40	-2.00m GL-5.40mまで撤去 残存無し
16	1-F 2	2.60	-2.00m GL-4.60mまで撤去 GL-4.60m~-3.75mまで残存 (約0.15m残)
17	1-F 3	3.75	-2.00m GL-5.75mまで撤去 残存無し
18	1-G 1		-2.20m GL-2.20m~-5.75mまで残存 (約3.55m残)
19	1-G 2		-2.20m GL-2.20m~-5.75mまで残存 (約3.55m残)
20	1-G 3		-2.20m GL-2.20m~-5.75mまで残存 (約3.55m残)
21	2-A 1	2.65	-2.00m GL-4.65mまで撤去 残存無し
22	2-A 2	2.05	-2.00m GL-4.05mまで撤去 GL-4.05m~-4.60mまで残存 (約0.55m残)
23	2-B 1	1.30	-2.20m GL-3.50mまで撤去 残存無し
24	2-B 2	2.45	-2.00m GL-4.45mまで撤去 残存無し
25	2-B 3	3.25	-2.00m GL-5.25mまで撤去 残存無し
26	2-C 1	1.80	-2.00m GL-3.80mまで撤去 残存無し
27	2-C 2	1.65	-2.00m GL-3.65mまで撤去 残存無し
28	2-C 3	1.90	-2.60m GL-4.50mまで撤去 残存無し
29	2-D 1	2.50	-2.00m GL-4.50mまで撤去 残存無し
30	2-D 2	4.20	-1.40m GL-5.60mまで撤去 残存無し
31	2-D 3	1.00	-2.60m GL-3.60mまで撤去 残存無し
32	2-E 1	0.95	-2.30m GL-3.25mまで撤去 GL-3.25m~-4.90mまで残存 (約1.65m残)
33	2-E 2	2.30	-1.60m GL-3.90mまで撤去 GL-3.90m~-4.90mまで残存 (約1.00m残)
34	2-E 3	1.90	-2.00m GL-3.90mまで撤去 GL-3.90m~-4.90mまで残存 (約1.00m残)
35	2-F 1	3.35	-2.00m GL-5.35mまで撤去 残存無し
36	2-F 2	3.90	-2.00m GL-5.90mまで撤去 残存無し
37	2-F 3	3.70	-2.00m GL-5.70mまで撤去 残存無し
38	2-G 1		-1.70m GL-1.70m~-5.90mまで残存 (約4.20m残)
39	2-G 2		-1.70m GL-1.70m~-5.90mまで残存 (約4.20m残)
40	1	1.30	-2.20m GL-3.50mまで撤去 残存無し
41	2	2.60	-2.00m GL-4.60mまで撤去 残存無し
42	3	4.90	-1.60m GL-6.50mまで撤去 残存無し
43	4	1.90	-2.20m GL-4.10mまで撤去 GL-4.10m~-6.50mまで残存 (約2.40m残)
44	5	1.35	-1.90m GL-3.25mまで撤去 残存無し
45	6	2.85	-1.65m GL-4.50mまで撤去 GL-4.50m~-3.20mまで残存 (約0.70m残)
46	7	2.30	-2.30m GL-4.60mまで撤去 GL-4.60m~-3.20mまで残存 (約0.60m残)
47	8	3.20	-2.00m GL-5.20mまで撤去 残存無し
合計		110.55	


杭径は全てφ350  
・・・杭残あり  
・・・杭引抜き済み

杭位置 (1)  
1/50

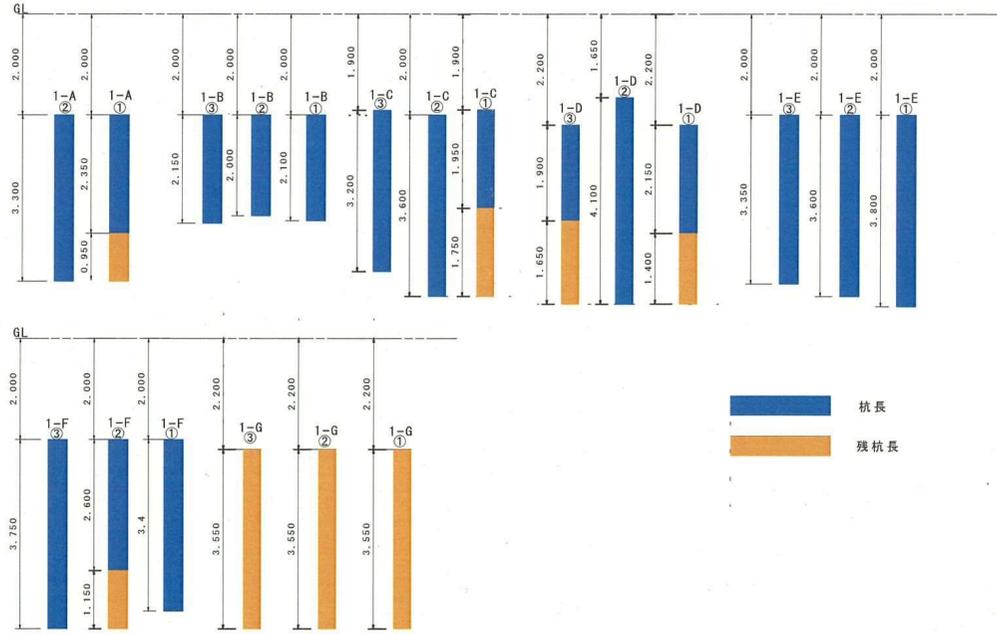


年度別 R6	福井県警察本部				完成図	設計	工事名称 公文名公舎解体工事	図面番号 K-2
	月別 R6年11月	第一分室	第二分室	第三分室			図面名称 杭位置 (1)	縮尺 1/50

杭位置 (2)  
1/50

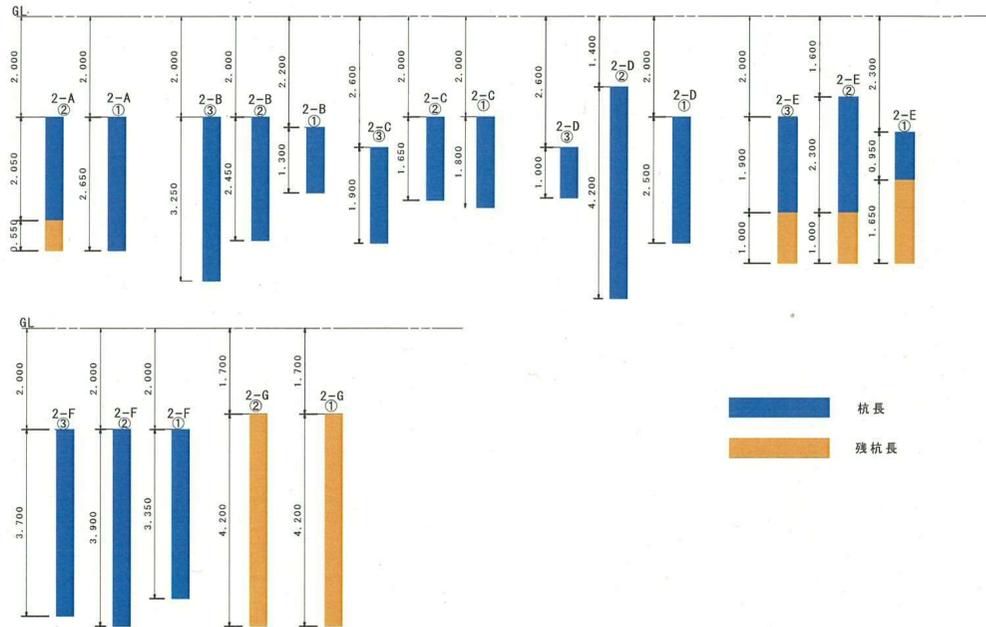

杭位置 (3)  
1/50

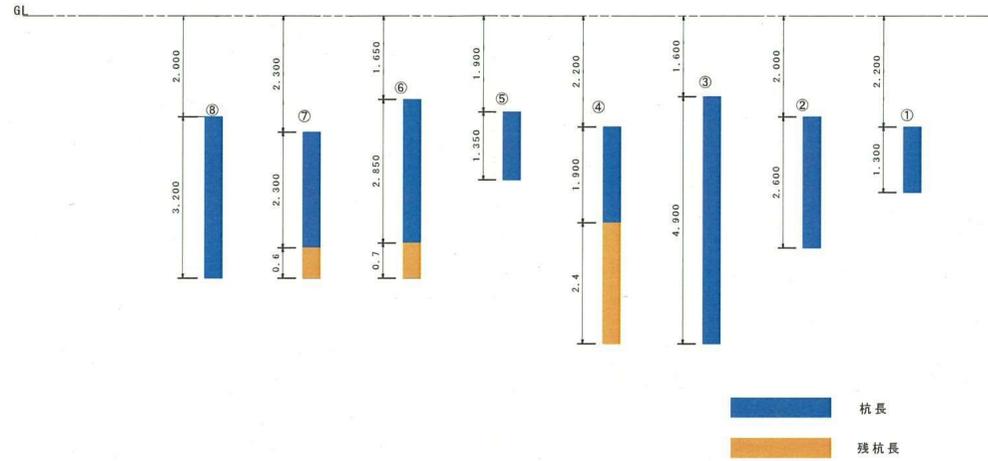

年度別 R6	福井県警察本部	完成図	工事名称 公文名公舎解体工事	図面番号 K-4
R6年11月			設計 杭位置 (3)	縮尺 1/50