
今富公舎解体工事　杭残存状況

・今富公舎解体工事の基礎杭は、73箇所施工されており、今回の解体工事では全ての杭において最深部までの引抜きが困難でありました。
詳細は下記の図表の通りです。

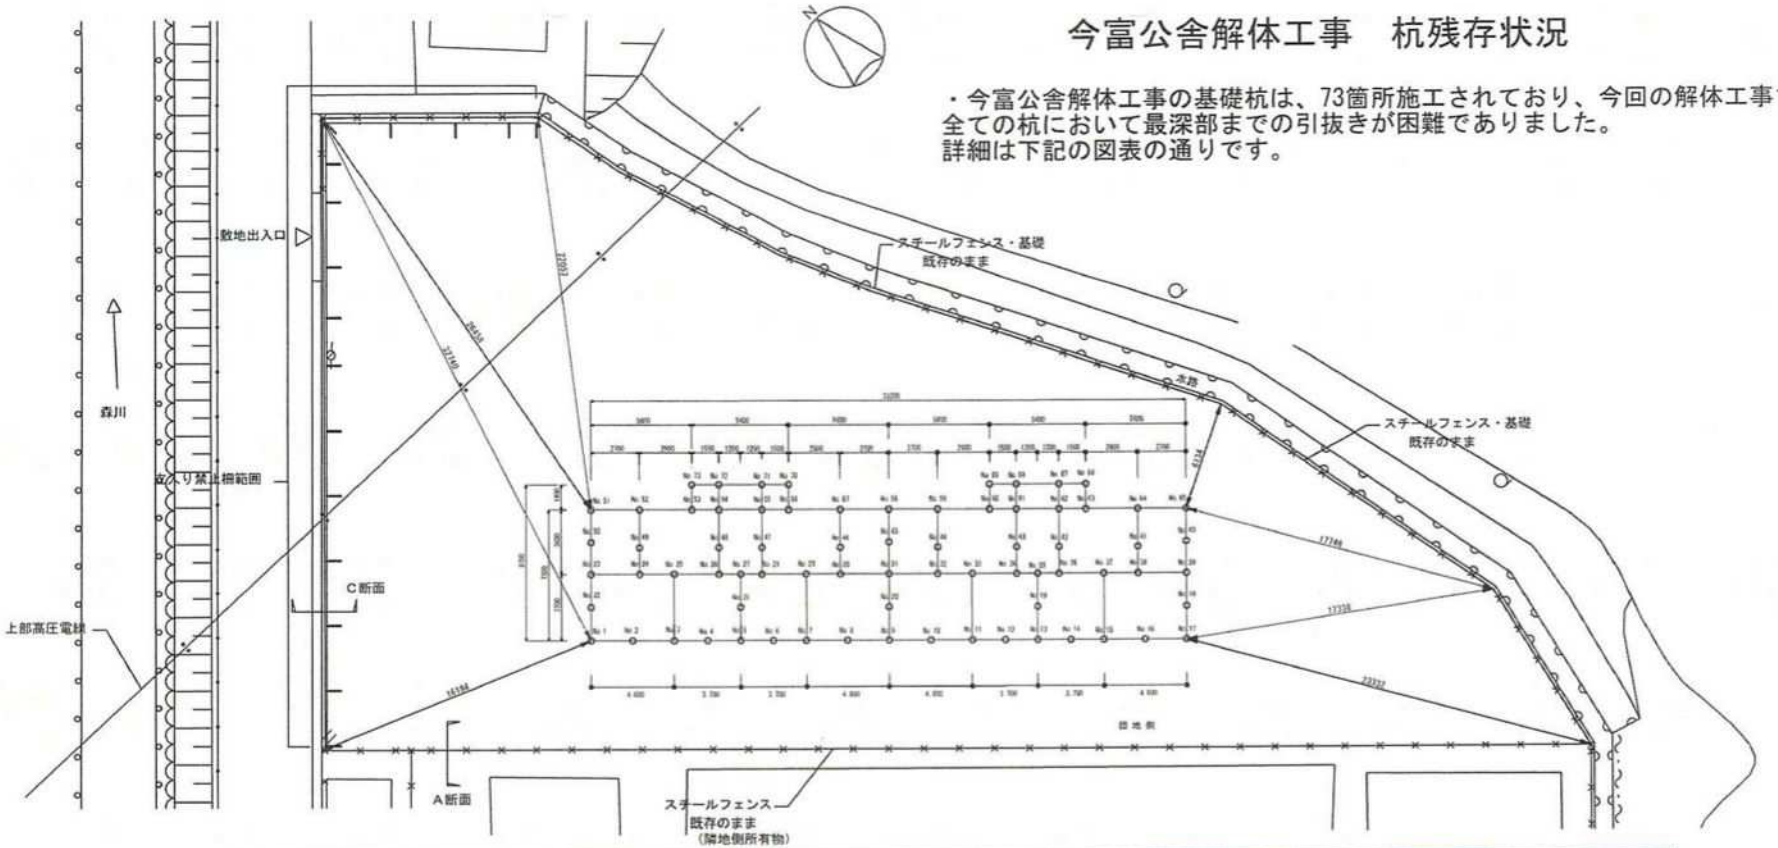


杭残存集計表

杭番号	既設杭φ300		杭引抜き		杭No	既設杭φ300		杭引抜き		杭No	既設杭φ300		杭引抜き	
	杭長（m）	杭頭ＧＬ下がり	杭長（m）	杭廃去明細		杭長（m）	杭頭ＧＬ下がり	杭長（m）	杭廃去明細		杭長（m）	杭頭ＧＬ下がり	杭長（m）	杭廃去明細
No1	22.0	-1.20m	17.7	GL-18.9mまで撤去し残存4.3m	No26	21.0	-1.20m	19.3	GL-20.5mまで撤去し残存1.7m	No51	22.0	-1.20m	19.5	GL-20.7mまで撤去し残存2.5m
No2	22.0	-1.20m	21.5	GL-22.7mまで撤去し残存0.5m	No27	21.0	-1.20m	17.4	GL-18.6mまで撤去し残存3.6m	No52	22.0	-1.20m	20.8	GL-22.0mまで撤去し残存1.2m
No3	22.0	-1.20m	20.3	GL-21.5mまで撤去し残存1.7m	No28	20.8	-1.20m	16.9	GL-18.1mまで撤去し残存3.9m	No53	21.0	-1.20m	16.4	GL-17.6mまで撤去し残存4.6m
No4	22.0	-1.20m	21.4	GL-22.6mまで撤去し残存0.6m	No29	20.5	-1.20m	20.1	GL-21.3mまで撤去し残存0.4m	No54	20.8	-1.20m	20.1	GL-21.3mまで撤去し残存0.7m
No5	22.0	-1.20m	20.5	GL-21.7mまで撤去し残存1.5m	No30	20.5	-1.20m	19.2	GL-20.4mまで撤去し残存1.3m	No55	21.5	-1.20m	17.6	GL-18.8mまで撤去し残存3.9m
No6	21.8	-1.20m	21.5	GL-22.7mまで撤去し残存0.3m	No31	20.0	-1.20m	17.8	GL-19.0mまで撤去し残存2.2m	No56	20.5	-1.20m	19.6	GL-20.8mまで撤去し残存0.9m
No7	22.0	-1.20m	21.3	GL-22.5mまで撤去し残存0.7m	No32	21.0	-1.20m	13.2	GL-14.4mまで撤去し残存7.8m	No57	19.0	-1.20m	17.7	GL-18.9mまで撤去し残存1.3m
No8	21.0	-1.20m	17.3	GL-18.5mまで撤去し残存3.7m	No33	19.0	-1.20m	16.9	GL-18.1mまで撤去し残存2.1m	No58	19.5	-1.20m	17.7	GL-18.9mまで撤去し残存1.8m
No9	21.5	-1.20m	20.2	GL-21.4mまで撤去し残存1.3m	No34	18.0	-1.20m	16.6	GL-17.8mまで撤去し残存1.4m	No59	17.5	-1.20m	16.1	GL-17.3mまで撤去し残存1.4m
No10	20.0	-1.20m	19.5	GL-20.7mまで撤去し残存0.5m	No35	17.5	-1.20m	16.2	GL-17.4mまで撤去し残存1.3m	No60	17.0	-1.20m	15.9	GL-17.1mまで撤去し残存1.1m
No11	21.0	-1.20m	17.5	GL-18.7mまで撤去し残存3.5m	No36	17.5	-1.20m	16.4	GL-17.6mまで撤去し残存1.1m	No61	16.0	-1.20m	15.5	GL-16.7mまで撤去し残存0.5m
No12	21.0	-1.20m	18.6	GL-19.8mまで撤去し残存2.4m	No37	17.0	-1.20m	15.4	GL-16.6mまで撤去し残存1.6m	No62	18.0	-1.20m	16.3	GL-17.5mまで撤去し残存1.7m
No13	20.5	-1.20m	17.4	GL-18.6mまで撤去し残存3.1m	No38	17.5	-1.20m	14.9	GL-16.1mまで撤去し残存2.6m	No63	16.0	-1.20m	13.6	GL-14.8mまで撤去し残存2.4m
No14	20.0	-1.20m	17.6	GL-18.8mまで撤去し残存2.4m	No39	15.5	-1.20m	14.9	GL-16.1mまで撤去し残存0.6m	No64	15.0	-1.20m	14.6	GL-15.8mまで撤去し残存0.4m
No15	21.4	-1.20m	20.3	GL-21.5mまで撤去し残存1.1m	No40	15.5	-1.20m	15.4	GL-16.6mまで撤去し残存0.1m	No65	15.5	-1.20m	15.1	GL-16.3mまで撤去し残存0.4m
No16	20.5	-1.20m	17.3	GL-18.5mまで撤去し残存3.2m	No41	15.0	-1.20m	13.4	GL-14.6mまで撤去し残存1.6m	No66	18.5	-1.20m	15.3	GL-16.5mまで撤去し残存3.2m
No17	19.0	-1.20m	18.0	GL-19.2mまで撤去し残存1.0m	No42	16.5	-1.20m	15.7	GL-16.9mまで撤去し残存0.8m	No67	18.0	-1.20m	15.1	GL-16.3mまで撤去し残存2.9m
No18	18.0	-1.20m	17.2	GL-18.4mまで撤去し残存0.8m	No43	16.5	-1.20m	15.2	GL-16.4mまで撤去し残存1.3m	No68	15.5	-1.20m	15.1	GL-16.3mまで撤去し残存0.4m
No19	18.0	-1.20m	16.7	GL-17.9mまで撤去し残存1.3m	No44	18.5	-1.20m	17.0	GL-18.2mまで撤去し残存1.5m	No69	18.5	-1.20m	16.6	GL-17.8mまで撤去し残存1.9m
No20	21.0	-1.20m	16.8	GL-18.0mまで撤去し残存4.2m	No45	20.5	-1.20m	17.5	GL-18.7mまで撤去し残存3.0m	No70	22.0	-1.20m	17.5	GL-18.7mまで撤去し残存4.5m
No21	21.0	-1.20m	20.3	GL-21.5mまで撤去し残存0.7m	No46	21.5	-1.20m	17.6	GL-18.8mまで撤去し残存3.9m	No71	21.6	-1.20m	17.8	GL-19.0mまで撤去し残存3.8m
No22	22.0	-1.20m	18.1	GL-19.3mまで撤去し残存3.9m	No47	20.5	-1.20m	17.3	GL-18.5mまで撤去し残存3.2m	No72	22.0	-1.20m	15.4	GL-16.6mまで撤去し残存6.6m
No23	22.0	-1.20m	17.4	GL-18.6mまで撤去し残存4.6m	No48	21.3	-1.20m	20.4	GL-21.6mまで撤去し残存0.9m	No73	20.8	-1.20m	16.2	GL-17.4mまで撤去し残存4.6m
No24	22.0	-1.20m	20.8	GL-22.0mまで撤去し残存1.2m	No49	21.7	-1.20m	16.6	GL-17.8mまで撤去し残存5.1m					
No25	22.0	-1.20m	21.2	GL-22.4mまで撤去し残存0.8m	No50	22.0	-1.20m	19.3	GL-20.5mまで撤去し残存2.7m					


年度別	福井県警察本部	完成図		工事名称	今富公舎解体工事	図面番号	完成-2
R6				設計	図面名称	杭残存状況	
R6年11月							

杭断面図（1）

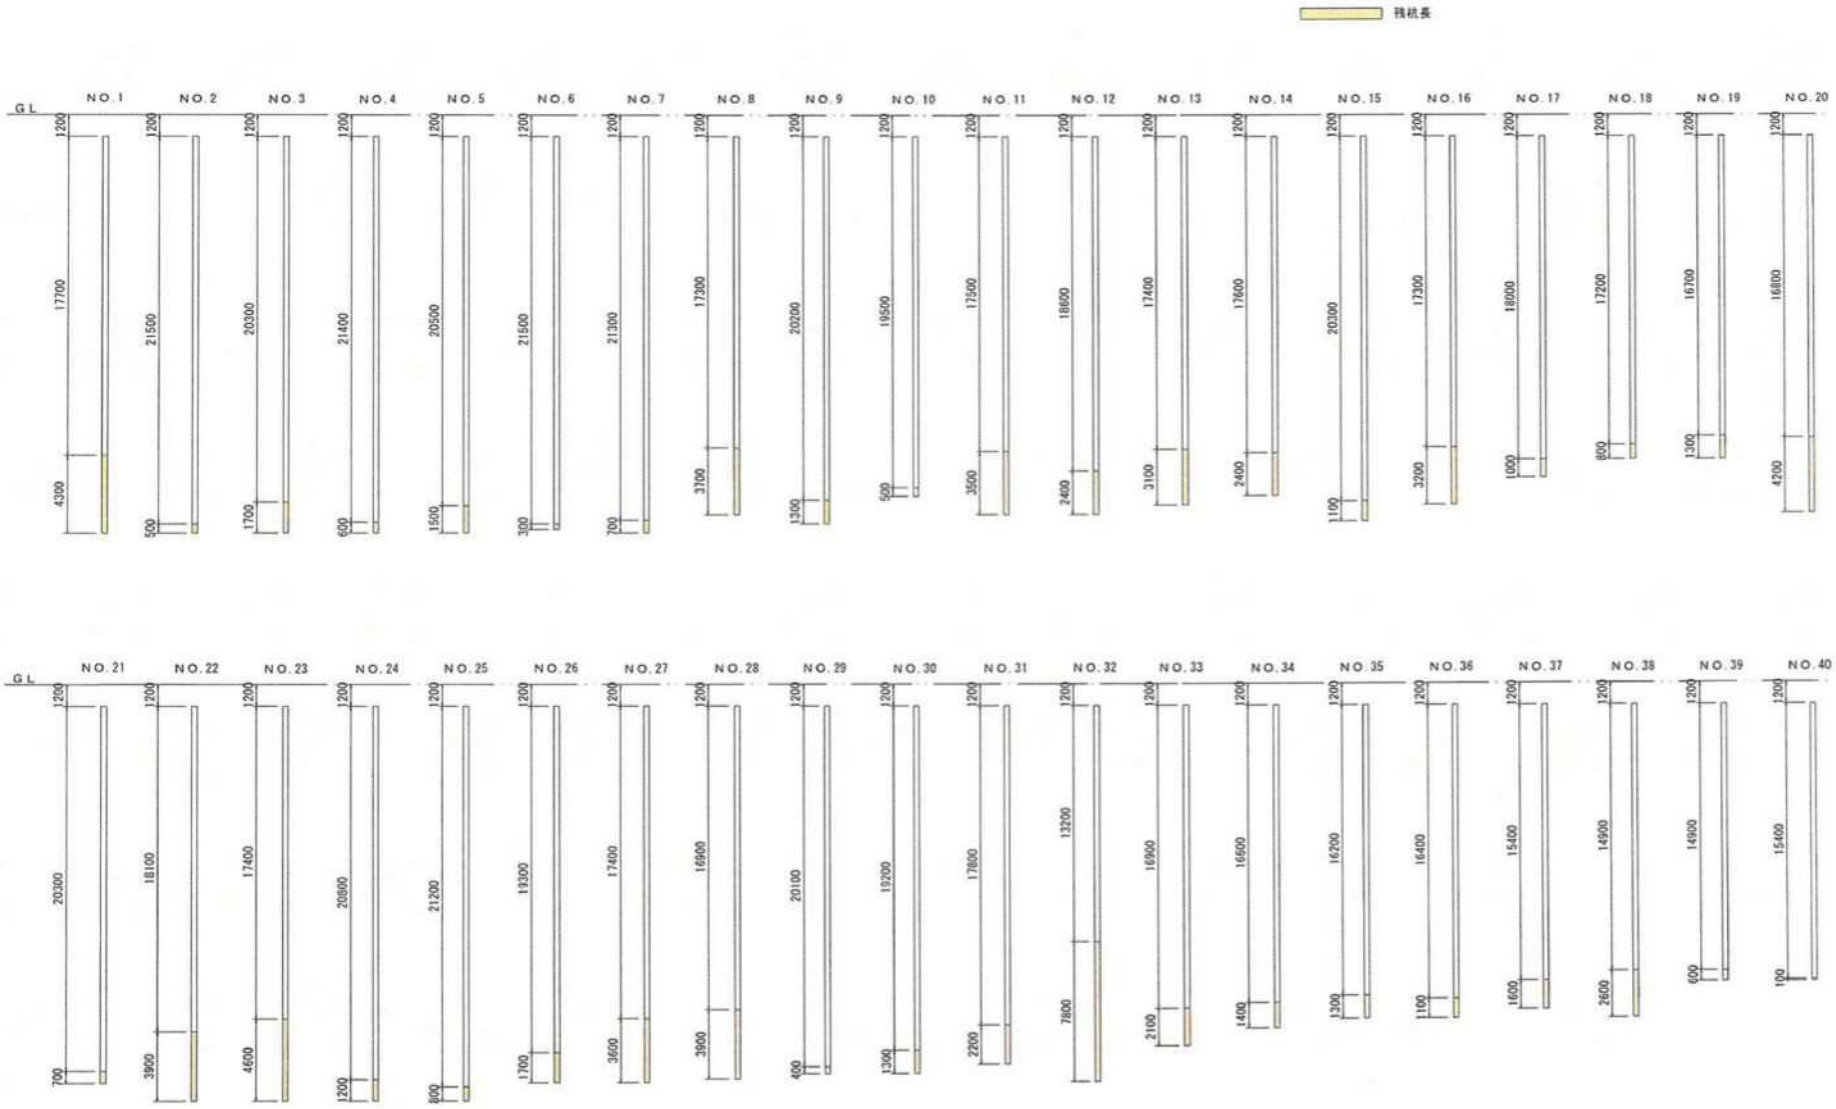

年度別 R6	福井県警察本部	完成図		工事名称 今富公舎解体工事	図面番号 完成-3-1
令和6年11月				図面名称 杭断面図	尺度 A3縦1/200 1/40 A3横 1/200 1/40

杭断面図（2）

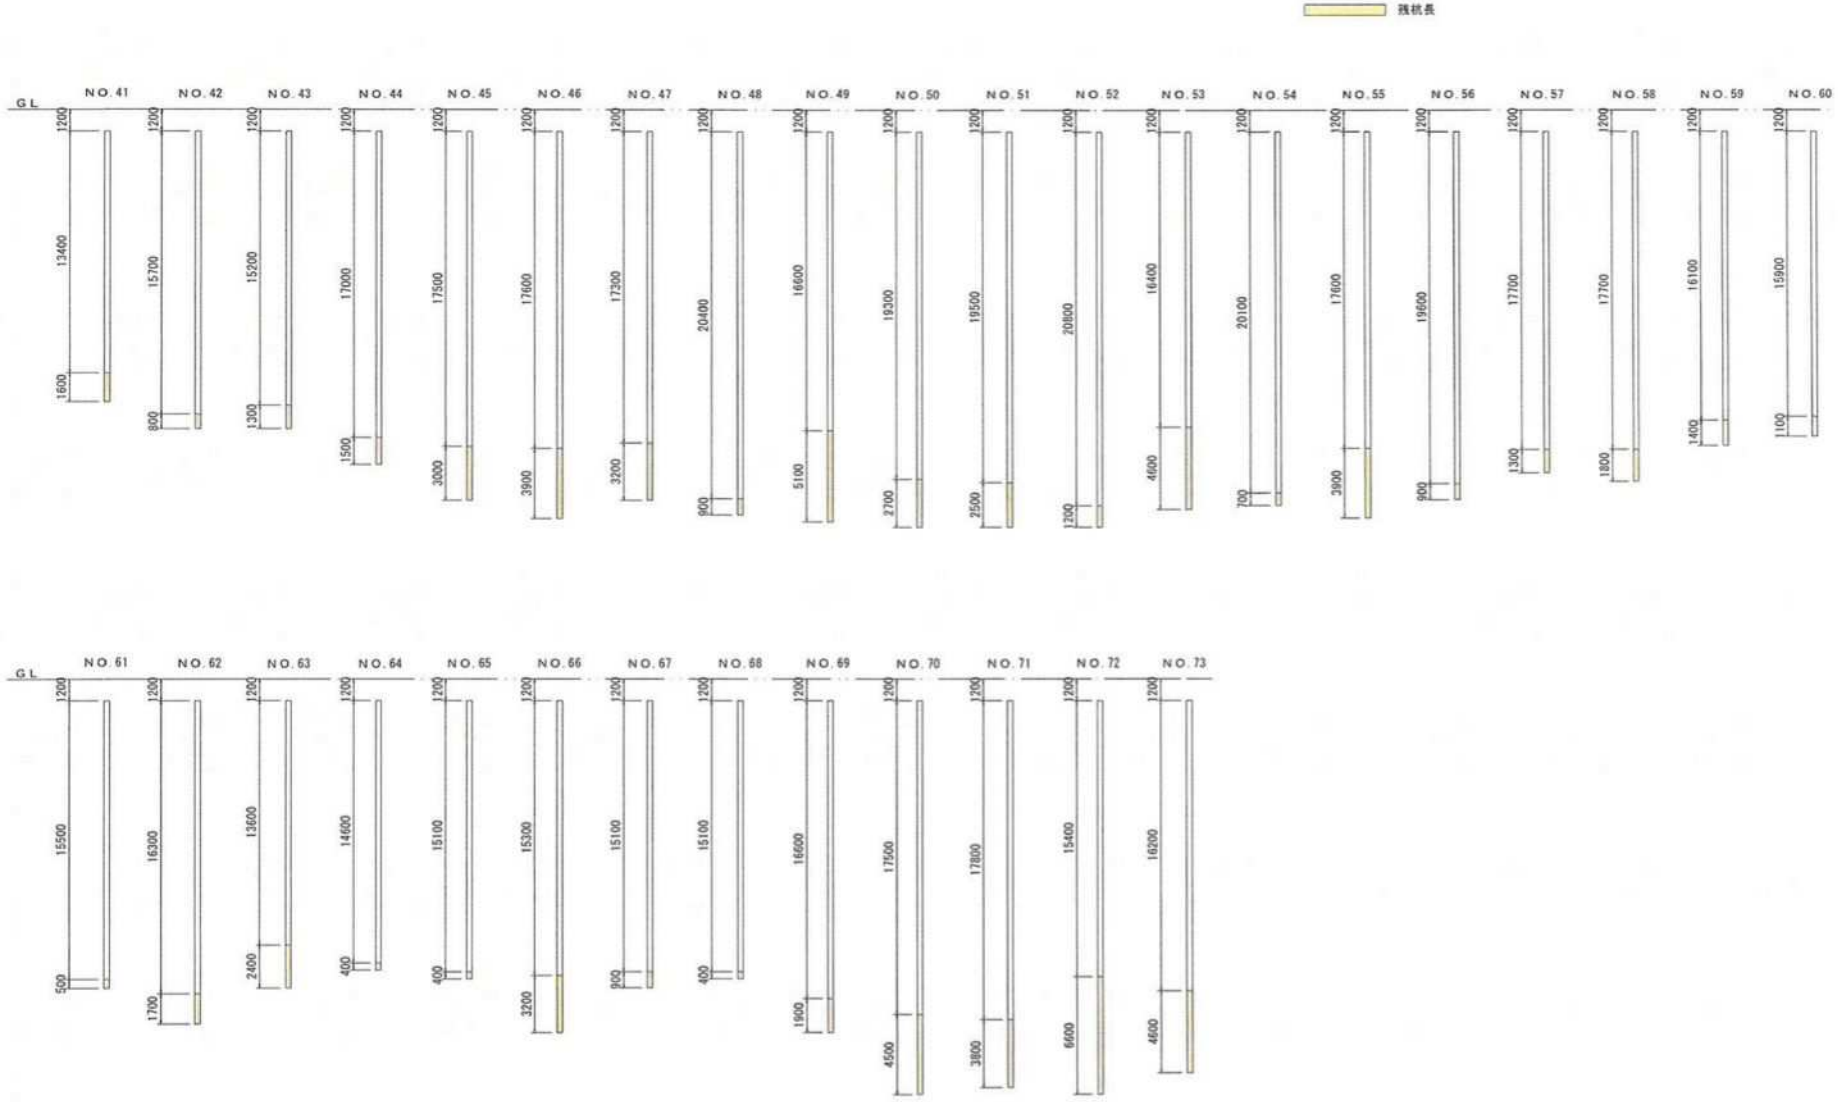

年度別 R6 R6年11月	福井県警察本部	完成図		工事名称 今富公舎解体工事	図面番号 完成-3-2
				図面名称 杭断面図	